

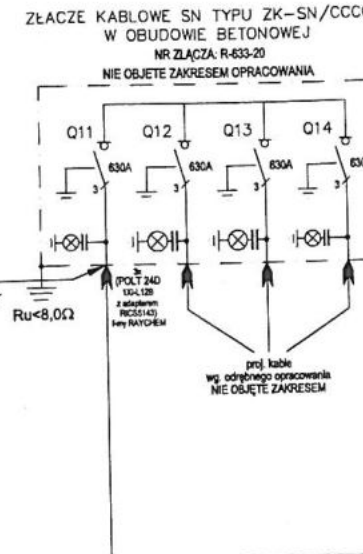
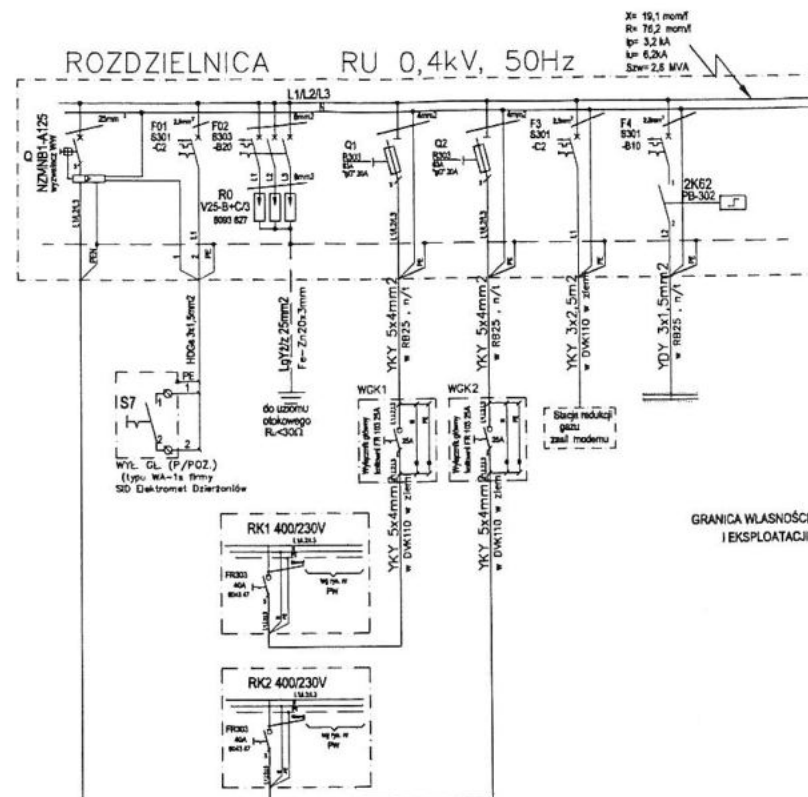
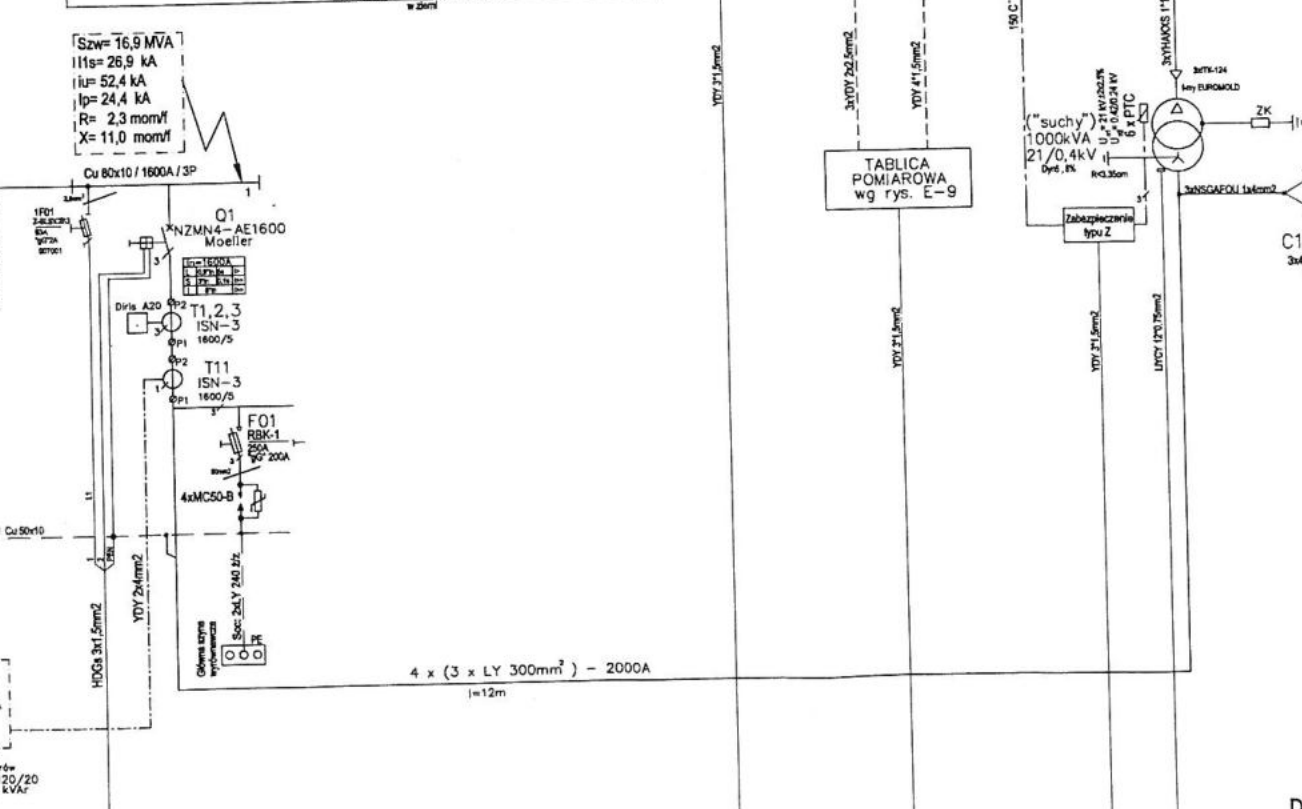


STACJA SN - 20kV Rozdzielnica 24kV/630A/20kA STACJA TRAF0 "INVEST PARK 2"

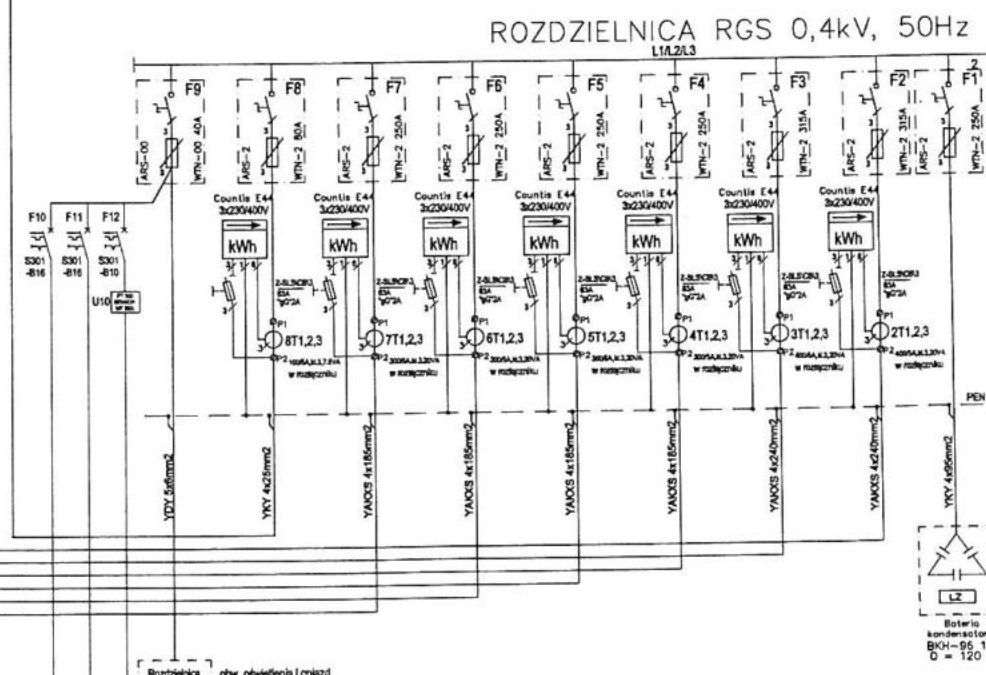

Rozdzielnica 20kV - typu NORMAFIX prod Efacec			
Nazwa pola	DC	TT	CIS
Funkcja pola	Pole wyłącznikowe	Pole pomiaru napięcia	Pole transformatorowe bezpiecznikowe
Zabezpieczenie	REF 610		

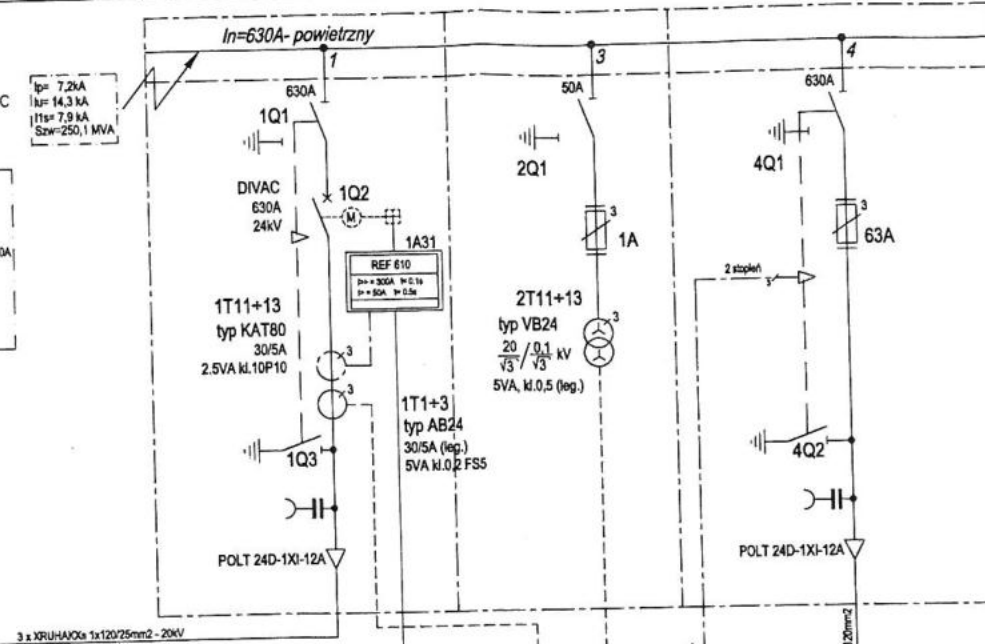

DO ROZDZIELNICY 6RG
DO ROZDZIELNICY 5RG
DO ROZDZIELNICY 4RG
DO ROZDZIELNICY 3RG
DO ROZDZIELNICY 2RG
DO ROZDZIELNICY 1RG

DOKUMENTACJA
POWYKONAWCZA

Jednostka projektowa: PRYWATNY ZAGŁAD INSTALACYJNO-BUDOWLANY "ELCON" Grzegorz Konieczny ul. Ozimek 105A, 46-053 Chrzęstówko tel. (077) 273651, e-mail: elcon@elcon.com.pl		Inwestor: INVEST-PARK DEVELOPMENT ul. Uczniowska 21, 56-200 Dzierżonów	
Projekt: PROJEKT WYKONAWCZY INSTALACJE ELEKTRYCZNE		Nr rys.: E-2.0	
Nazwa rysunku: Schemat ideowy zasilania.		Skala: -	
Projektant: Inż. Adam Różycki	OPRACOWANIE/10	Podpis:	
Sprawił: Inż. Roman Jurkowski	142/78/OP	Podpis:	
Data: XII.2013		PRWA AUTORSKIE ZASTRZEŻENIE KOPOWANIE I ROZPOWIERZANIE AUTORA ZAPROBIONE.	

NI- SAMOCZYNNIE WŁĄCZENIE ZASILANIA
SYSTEM SIECI TN-S
SN-ZIEMIENIE ROBOCZE STACJI
SN-ZIEMIENIE OCHRONNE
